


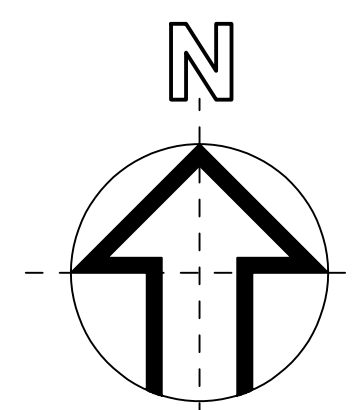

±0.00 HALLENBODEN = 413.715 M.Ü.M

EG 01 SAAL / TURNHALLE
F: ±0.00 B: TURNHALLENBODEN
R: BEST. M: GESTR./TEPPICH
D: BEST. HOLZDECKE GEST.

EG 02 BUEHNE
F: ±1.00 B: HOLZBODEN
R: ±0.90 M: BEST. GESTR.
D: FERMACELL

EG 03 KORRIDOR
F: ±0.00 B: PLATTEN
R: ±0.04 M: ABRIEB
D: BETON RGH

EG 04 KUECHE
F: ±0.00 B: PLATTEN
R: ±0.05 M: PLATTEN
D: BETON RGH

EG 05 ERWEITERU. FOYER
F: ±0.00 B: NATURSTEIN
R: ±0.04 M: ABRIEB
D: GIPSDECKE

EG 06 FOYER
F: ±0.00 B: NATURSTEIN
R: ±0.04 M: ABRIEB/SCHICHTBETON
D: GIPSDECKE/SCHICHTBET.

EG 07 INV. WC
F: ±0.00 B: PLATTEN
R: ±0.04 M: PLATTEN/ABRIEB
D: BETON GESTR.

EG 08 VORPLATZ 4
F: ±0.00 B: PU-BELAG
R: ±0.04 M: ABRIEB/ALTBAU GESTR.
D: BETON RGH

EG 09 VORPLATZ 3
F: ±1.00 B: UEBERZUG GESTR.
R: ±0.97 M: ABRIEB
D: BETON RGH

EG 10 NEBENBUEHNE
F: ±1.00 B: UEBERZUG
R: ±0.97 M: BETON/RGH RGH
D: BETON RGH


EG 11 GERAETE
F: ±0.00 B: PU-BELAG
R: ±0.04 M: BETON/KS RGH
D: BETON RGH

EG 12 WINDFANG
F: ±0.00 B: UEBERZUG GESTR.
R: ±0.04 M: HOLZ/BETON RGH
D: BETON RGH

EG 13 PODEST
F: ±0.45 B: UEBERZUG GESTR.
R: ±0.56 M: PUTZ
D: BETON RGH

EG 14 RAMPE
F: -VAR. B: BETONUEBERZUG
R: -VAR. M: GESTR.
D: SICHTBETON

UG 22/LIFT
F: -4.20 B: UEBERZUG
R: -4.22 M: BETON RGH/TUER GESTR.
D: BETON RGH

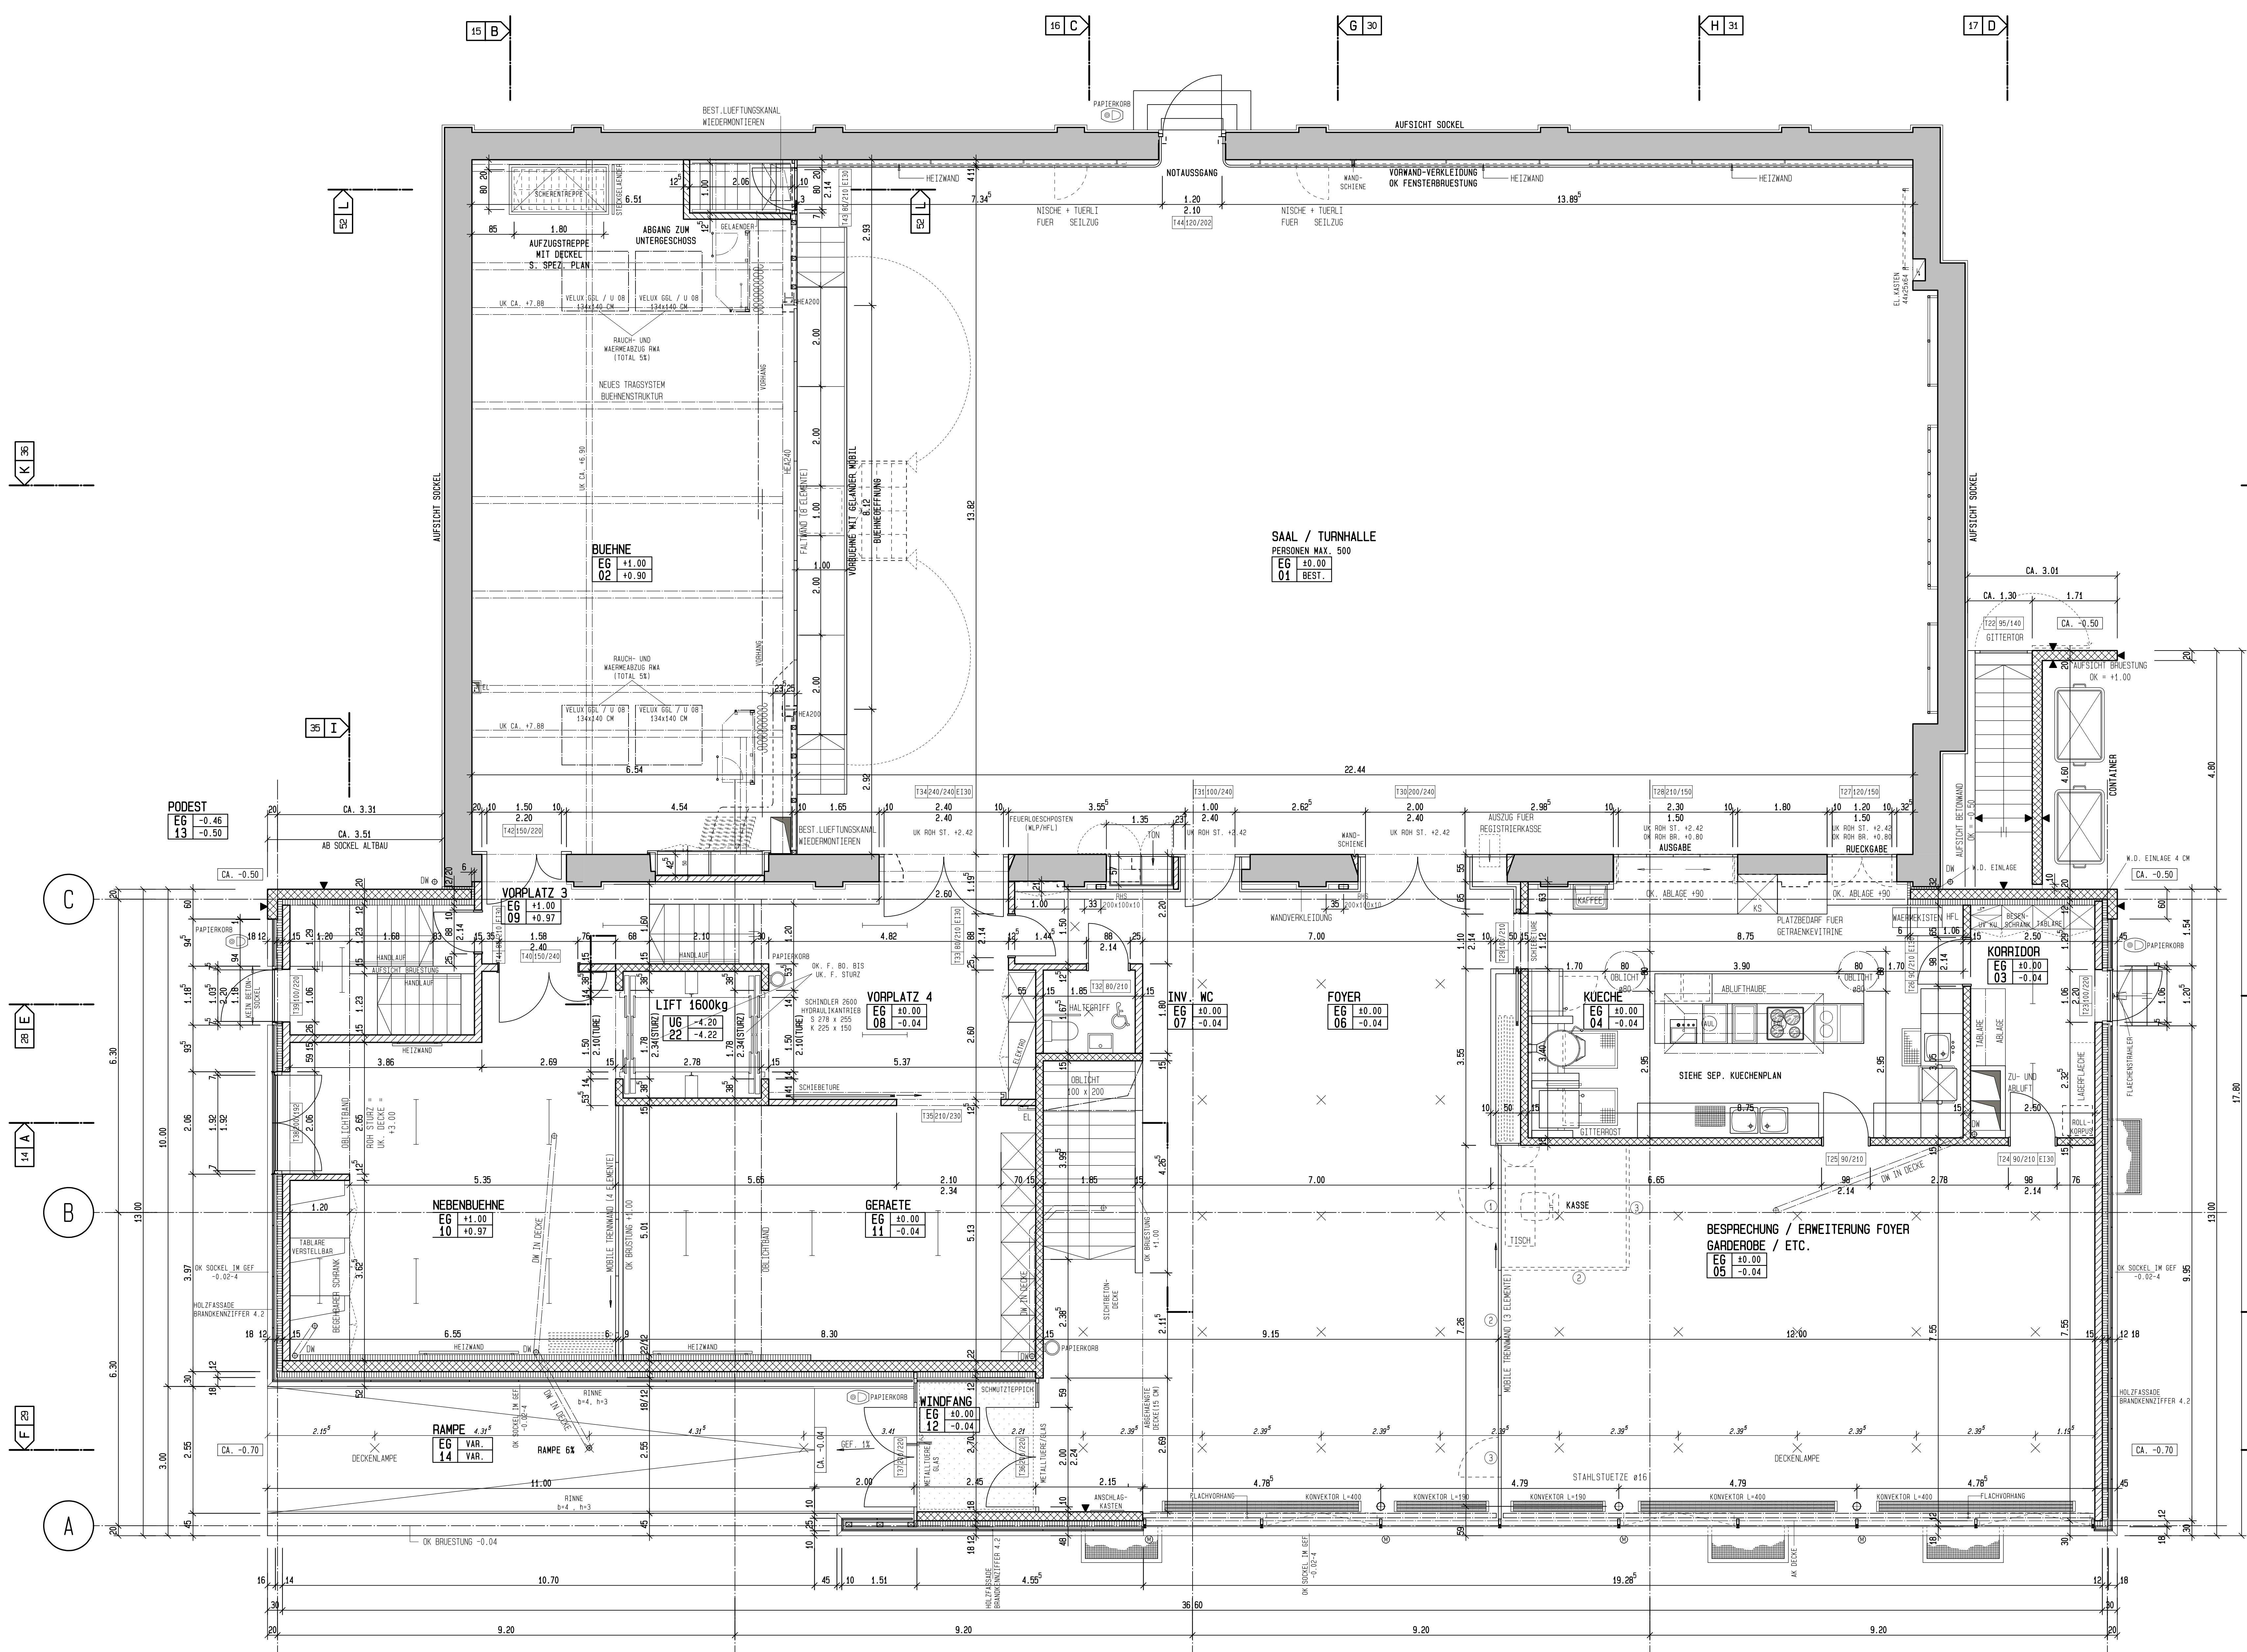

LEGENDE

- BETON
- BACKSTEIN
- KALKSANDSTEIN
- WAERMEDAEMUNG
- ELEMENTBAU
- ABBRUCH
- BESTEHEND
- SICHTBETON

DETAIL-/SCHNITTBEZEICHNUNG
PLANNUMMER

GRUNDRISS ERDGESCHOSS

EINWOHNERGEMEINDE OBERENTFELDEN
UMBAU UND SANIERUNG TURNHALLE DORF OBERENTFELDEN

ERDGESCHOSS REVISIONSPLAN

Nr: 1776 / 26 Maß: 1 : 50 Plattendruck: 84 / 119 (A0)
Gez: 27.03.2008 Datum: 27.03.2008 Bes: 10/17/19
Datum/Rev: 30.06.06 / 14.07.06 / 10.08.06 / 26.10.06 / 06.11.06 / 09.01.07 / 01.02.07 / 13.11.07

BUSER + PARTNER AG
DIPL. ARCHITEXT ETH/SIA
PARTNER: U. MEYER, F. SIMONIGER, M. PESSE, H. P. LEIBENHÖR
5000 Aarau Hauptstrasse 2 Tel 062/8022 72 82
5330 Zürzach Hauptstrasse 48 Fax 062/824 13 71